

MAPA DO CELÓW PROJEKTOWYCH

Uznaczenie kancelaryjne zgłoszenia pracy geodezyjnej	GK.6640.1.2984.2015
Jednostka ewidencyjna	identyfikator 160906_2 nazwa Murów
Obszr ewidencyjny	identyfikator 0352 nazwa ZAGWZDZIE
Godko mapy/Skala mapy	6.143.20.20.1, 2, 15.3, 15.4 1 : 500
Nazwa układ w spórzędnych	prostokątnych płaskich wysokości Kronsztadt 60
Oznaczenie granic obszaru, który był przedmiotem aktualizacji	-----
Oznaczenie i informacje o służebnościach gruntowych mających w pływ na zagospodarowanie gruntów zlokalizowanych w granicach projektowanej inwestycji	Brak
Oznaczenie i symbol konturu użytku gruntowego, który nie jest ujawniony w bazie danych ewidencji gruntów i budynków	Brak



47 120 Zawadzkie, ul. Marcjńska 4
tel. kom. 48 501 217 907


Nazwa i imię i nazwisko wykonawcy oraz data i podpis osoby reprezentującej wykonawcę
Imię i nazwisko, nr uprawnień oraz data i podpis geodety uprawnionego który opracował mapę

Linie zabudowy w niesiono na mapę na podstawie Uchwały Nr XXXIV/200/14 Rady Gminy Murów z dnia 31 stycznia 2014r. w sprawie uchwalenia miejscowego planu zagospodarowania przestrzennego w si Zagwłdzie

linia zabudowy nieprzekraczalna

- Legenda:**
 UUP – tereny użyteczności publicznej
 KDZ – tereny dróg publicznych
 R – tereny rolnicze

- ISTNIEJĄCY BUDYNEK GIMNAZJUM
- PROJEKTOWANA ROZBUDOWA O SAŁĘ GIMNASTYCZNĄ

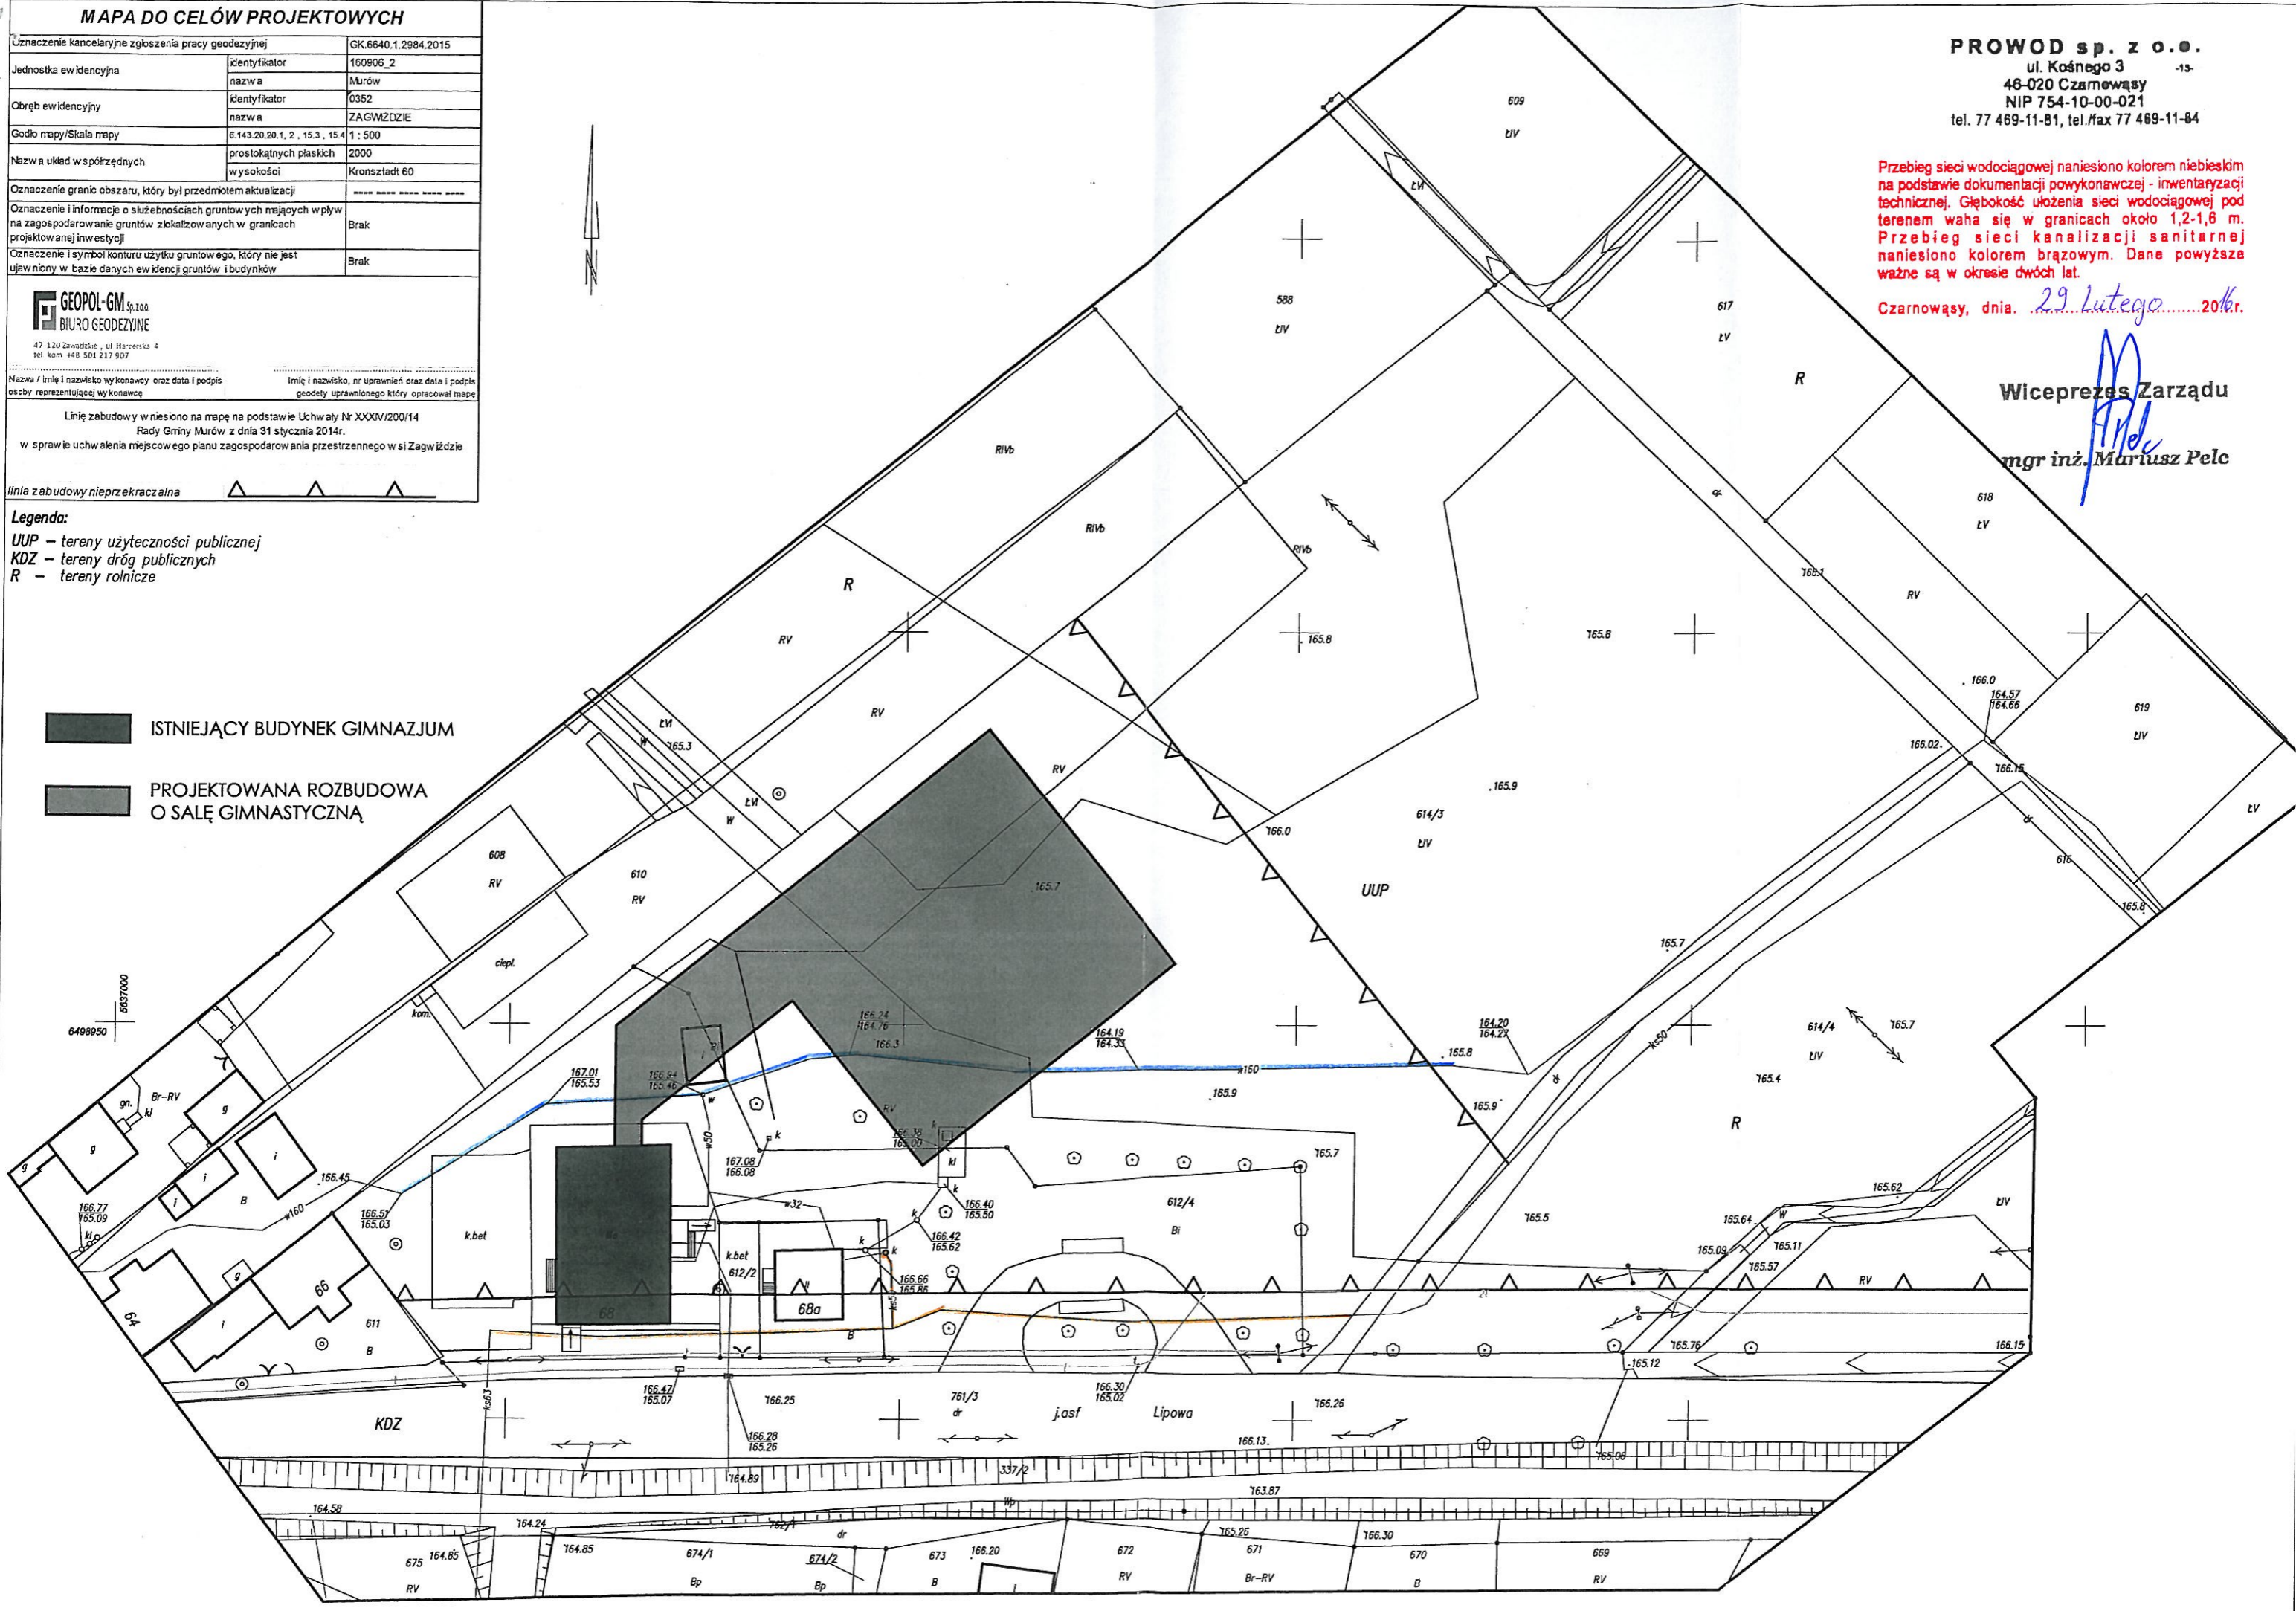

PROWOD sp. z o.o.
 ul. Końskiego 3
 48-020 Czarnowasa
 NIP 754-10-00-021
 tel. 77 469-11-81, tel./fax 77 469-11-84

Przebieg sieci wodociągowej naniesiono kolorem niebieskim na podstawie dokumentacji powykonawczej - inwentaryzacji technicznej. Głębokość ułożenia sieci wodociągowej pod terenem waha się w granicach około 1,2-1,6 m. Przebieg sieci kanalizacji sanitarnej naniesiono kolorem brązowym. Dane powyższe ważne są w okresie dwóch lat.

Czarnowasa, dnia 29 Lutego 2016r.

Wiceprezes Zarządu
M. Pelc
 mgr inż. Mariusz Pelc